



Vodárny a kanalizace Karlovy Vary, a.s.

360 07 Karlovy Vary - Doubí, Studentská 328/64

zapsané s účinností od 1.1.1994 v OR u KS Plzeň, odd. B, vložka č. 3

Město/katastr Ostrov nad Ohří

Čtvrť/Ulice par.č. 51

č.p. : kaple sv. Anny

Za účelem : stavební úpravy

Číslo jednací : 2022/01877

Datum : 12.10.2022

Investor/projektant : Ing. Antonín Švehla

Zasláno : e-mail

Stupeň : zákres sítí

Provoz vodovodů : Ostrov, p.Tancibudek, tel.: 725 847 801, ttancibudek@vodakva.cz

Provoz kanalizace : p.Dietl, tel.: 602 835 474, rdietl@vodakva.cz

Zakreslil : Marcela Přikrylová

Vodovodní a kanalizační zařízení jsou na situaci zakreslena informativně dle stávající dokumentace VAK K. Vary, a.s. Zařízení je nutno upřesnit vytýčením na místě. Přesné vytýčení vodovodních a kanalizačních zařízení vám zajistí naše příslušné provozy vodovodů a kanalizace.

V zájmovém území ani v jeho blízkosti se nenacházejí žádná vodovodní ani kanalizační zařízení v naší správě.

Příkládáme situace se zakreslením stávajících sítí, které se nacházejí nejblíže zájmovému území.

V případě, že bude stavebními pracemi zasahováno do stávajících rozvodů vody a kanalizace, požadujeme předložit projektovou dokumentaci k odsouhlasení.

V opačném případě nemáme ke stavebním úpravám připomínky.

Přiložené potvrzené situace jsou nedílnou součástí tohoto vyjádření.

Při dalším jednání ohledně předmětné akce používejte prosím příslušné číslo jednací,
CO : vlastní

Datum :

12 - 10 - 2022

Vodárny a kanalizace Karlovy Vary, a.s.

Studentská 328/64

Technický útvar 3

360 07 Karlovy Vary - Doubí

Podpis :

Tel.: 359 010 111

Fax: 359 010 333

E-mail:

info@vodakva.cz

IČO: 49 78 92 28

DIČ: CZ 49 78 92 28

Komerční banka Karlovy Vary

číslo účtu: 1608 341 / 0100

KANALIZACE
1 : 1000

Vodárny a kanalizace Karlovy Vary, a. s.
~~Vodárenská~~ kanalizační rozvody jsou
informativně zakresleny dle stávající
dokumentace Vodakvy. Zařízení je nutno
upřesnit vytyčením přímo na místě.
Toto vyjádření platí po dobu jednoho roku.

Datum: 2. 10. 2022 Podpis: *[Podpis]*

Vodárny a kanalizace Karlovy Vary, a.s.
Studentská 328/64
Technický útvar 3
360 07 Karlovy Vary - Doubí

ČSOV
Ostrov klášter

SEPTIK ZRUŠEN

nepracující

VTYLAK

B DN 300-269 0m
nepracující

PVC DN 150-24 37m(2010)

PVC DN 150-5 46m

AGO DRAIN
Sv. 500 13

KT DN 250-39 8m

KT DN 250-52 9m(2002)

KT DN 250-43 8m(2002)

KT DN 150

KT DN 120

B DN 120

420

421

422

423A

424

431

432

433

8

VODOVOD
1:1000

Vodárny a kanalizace Karlovy Vary, a.s.
Vodovodní ~~kanalizační~~ rozvody jsou
informativně zakresleny dle stávající
dokumentace Vodakvy. Zařízení je nutno
upřesnit vytyčením přímo na místě.
Toto vyjádření platí po dobu jednoho roku.


Datum 2. 10. 2022 Podpis: *RI*

Vodárny a kanalizace Karlovy Vary, a.s.

Studentská 328/64

Technický útvar 3

360 07 Karlovy Vary - Doubí

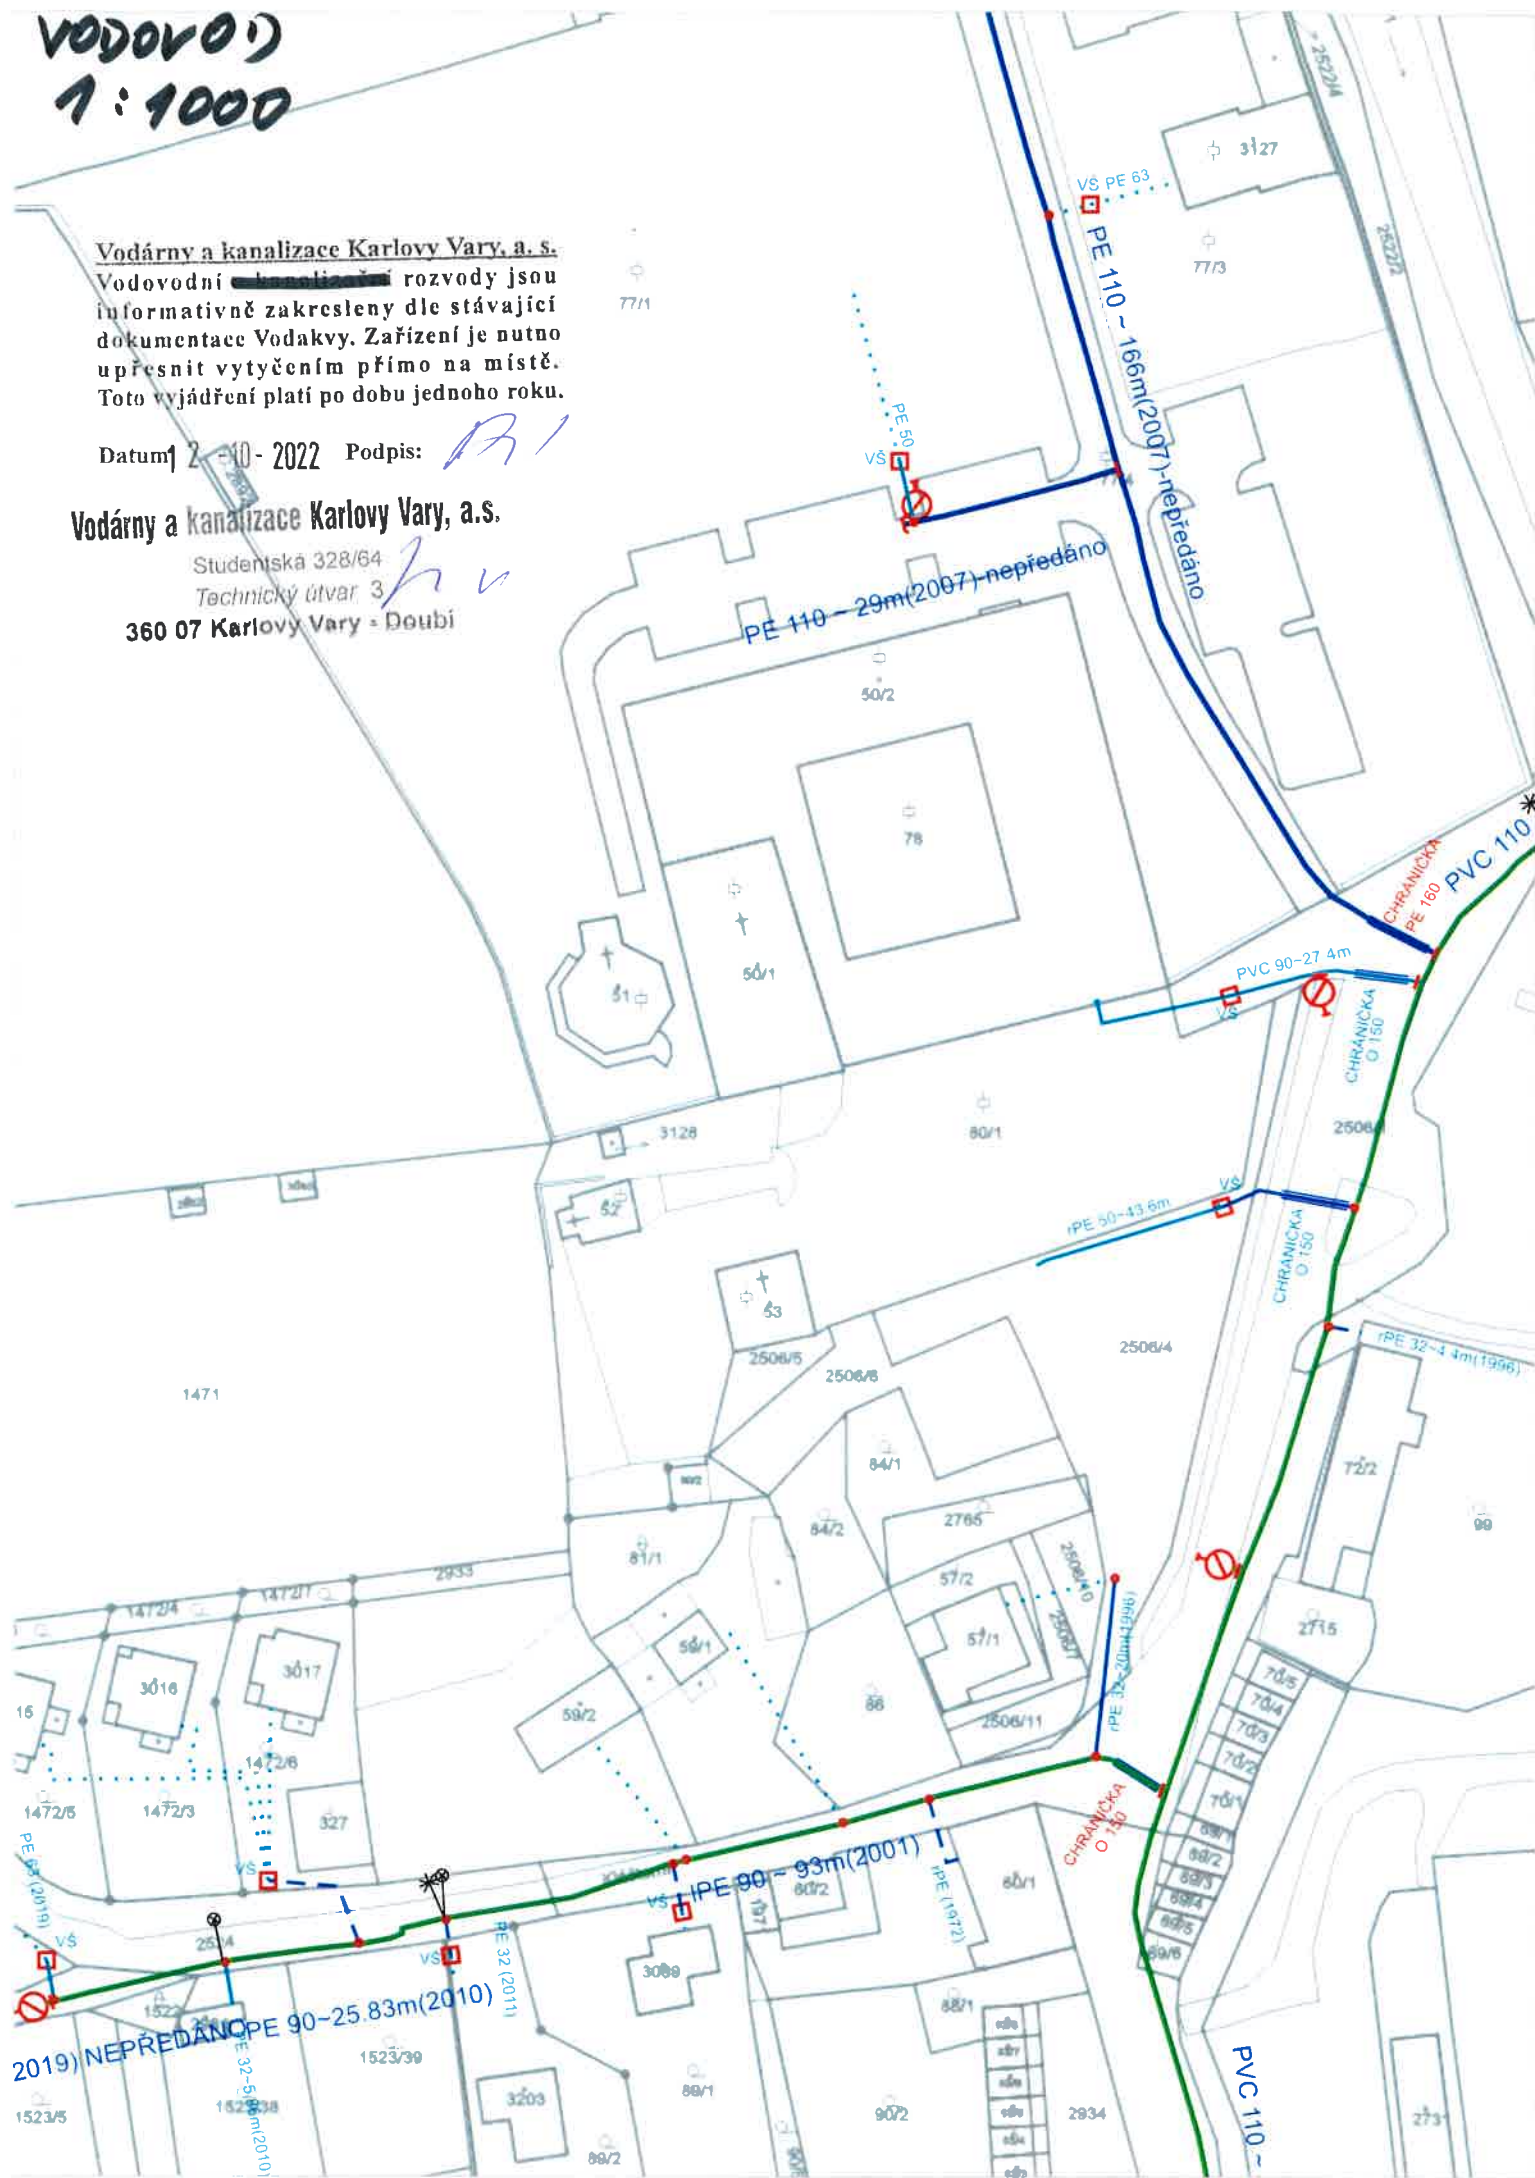


Vodárny a kanalizace Karlovy Vary, a.s.

Studentská 328/64

Technický útvar

360 07 Karlovy Vary - Doubí

12 - 10 - 2022

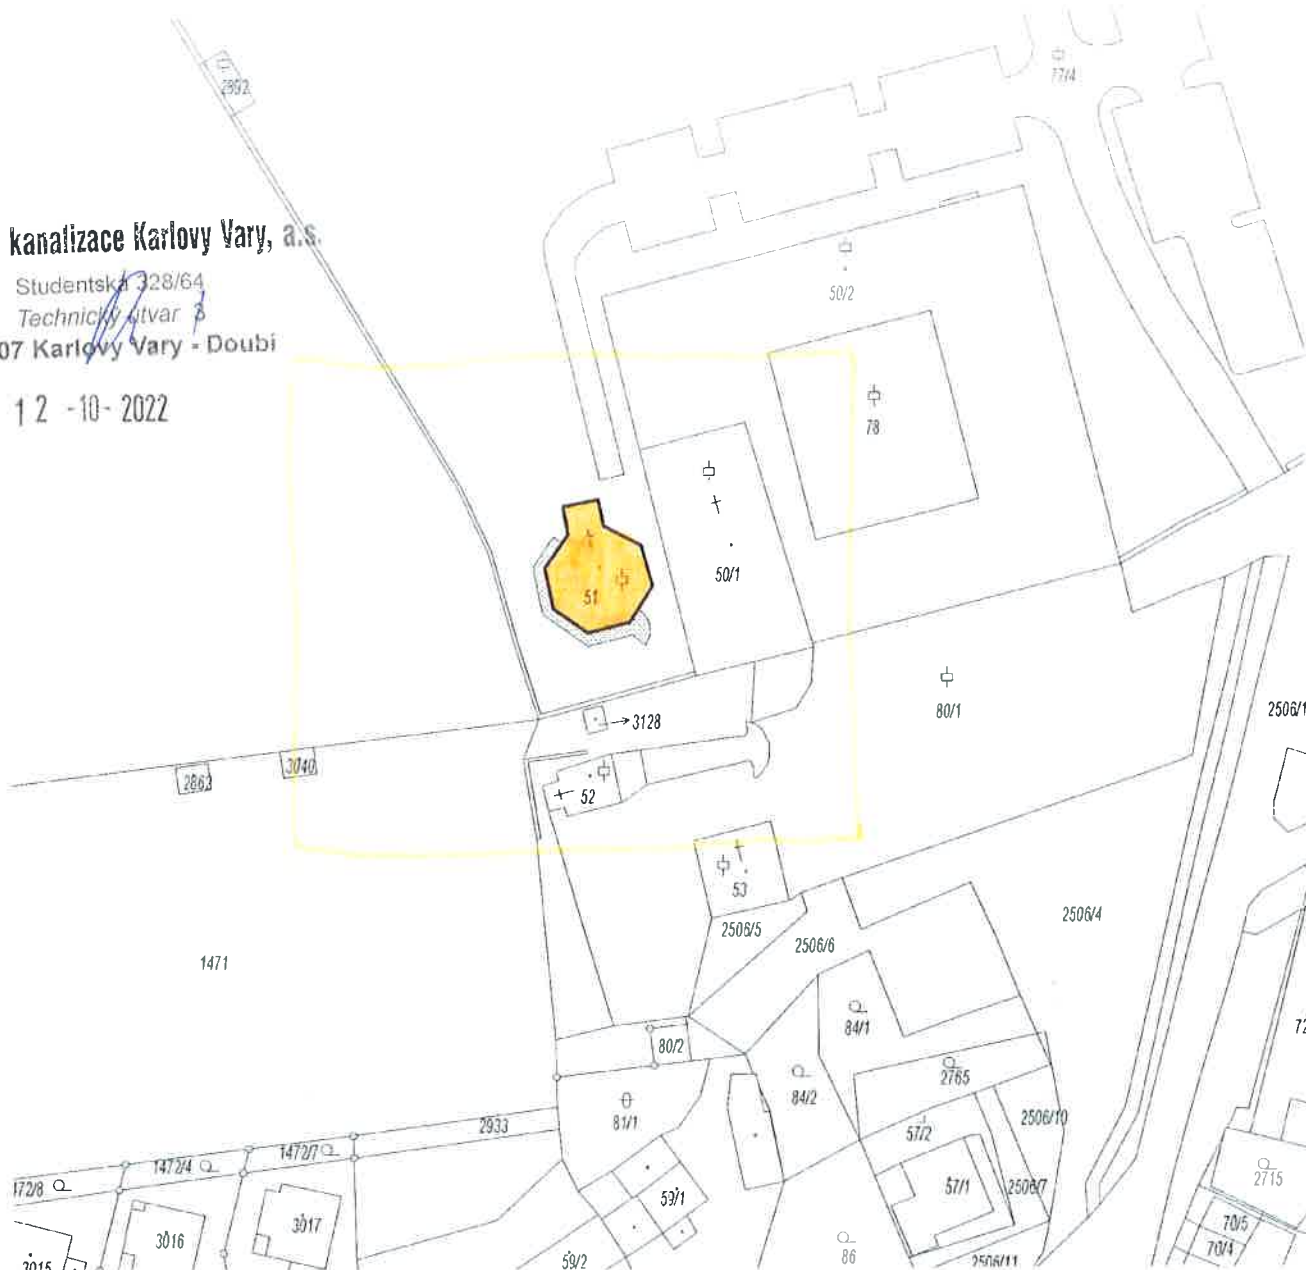

IDrev	IDz	Jméno změny	Datum

±0,000 =

Souřadný systém:

Výškový systém:

401,890 m.n.m.

JTSK

BpV

ATELIER SOUKUP OPL ŠVEHLA	ATELIER SOUKUP OPL ŠVEHLA s.r.o., Klatovská třída 818/11, 301 00 Plzeň IČO 25229869 ☎ 377223236 info@atelier-soukup.cz www.atelier-soukup.cz			číslo paré:
	vedoucí projektant: Ing. Antonín Švehla	hlavní projektant: Ing. Antonín Švehla	projektant: Ing. arch. Kristýna Mastná	
	investor: Město Ostrov, Jáchymovská 1, 363 01 Ostrov místo stavby: Klášterní, bez č.p., p.č.: st. 51, 363 01 Ostrov			
akce:	STAVEBNÍ ÚPRAVY OSTROV - KAPLE SV. ANNY			datum: 11/2022
část:	C SITUAČNÍ VÝKRESY			revize: -
název přílohy:	SITUAČNÍ VÝKRES ŠIRŠÍCH VZTAHŮ			slušeň: DSP a DPS
				číslo zakázky: 2022079
				měřítko: 1:1000
				číslo přílohy: C.1